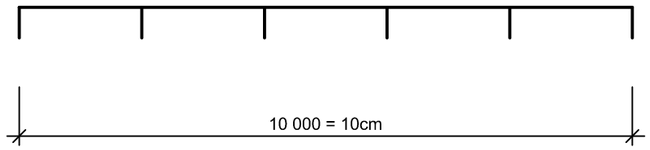

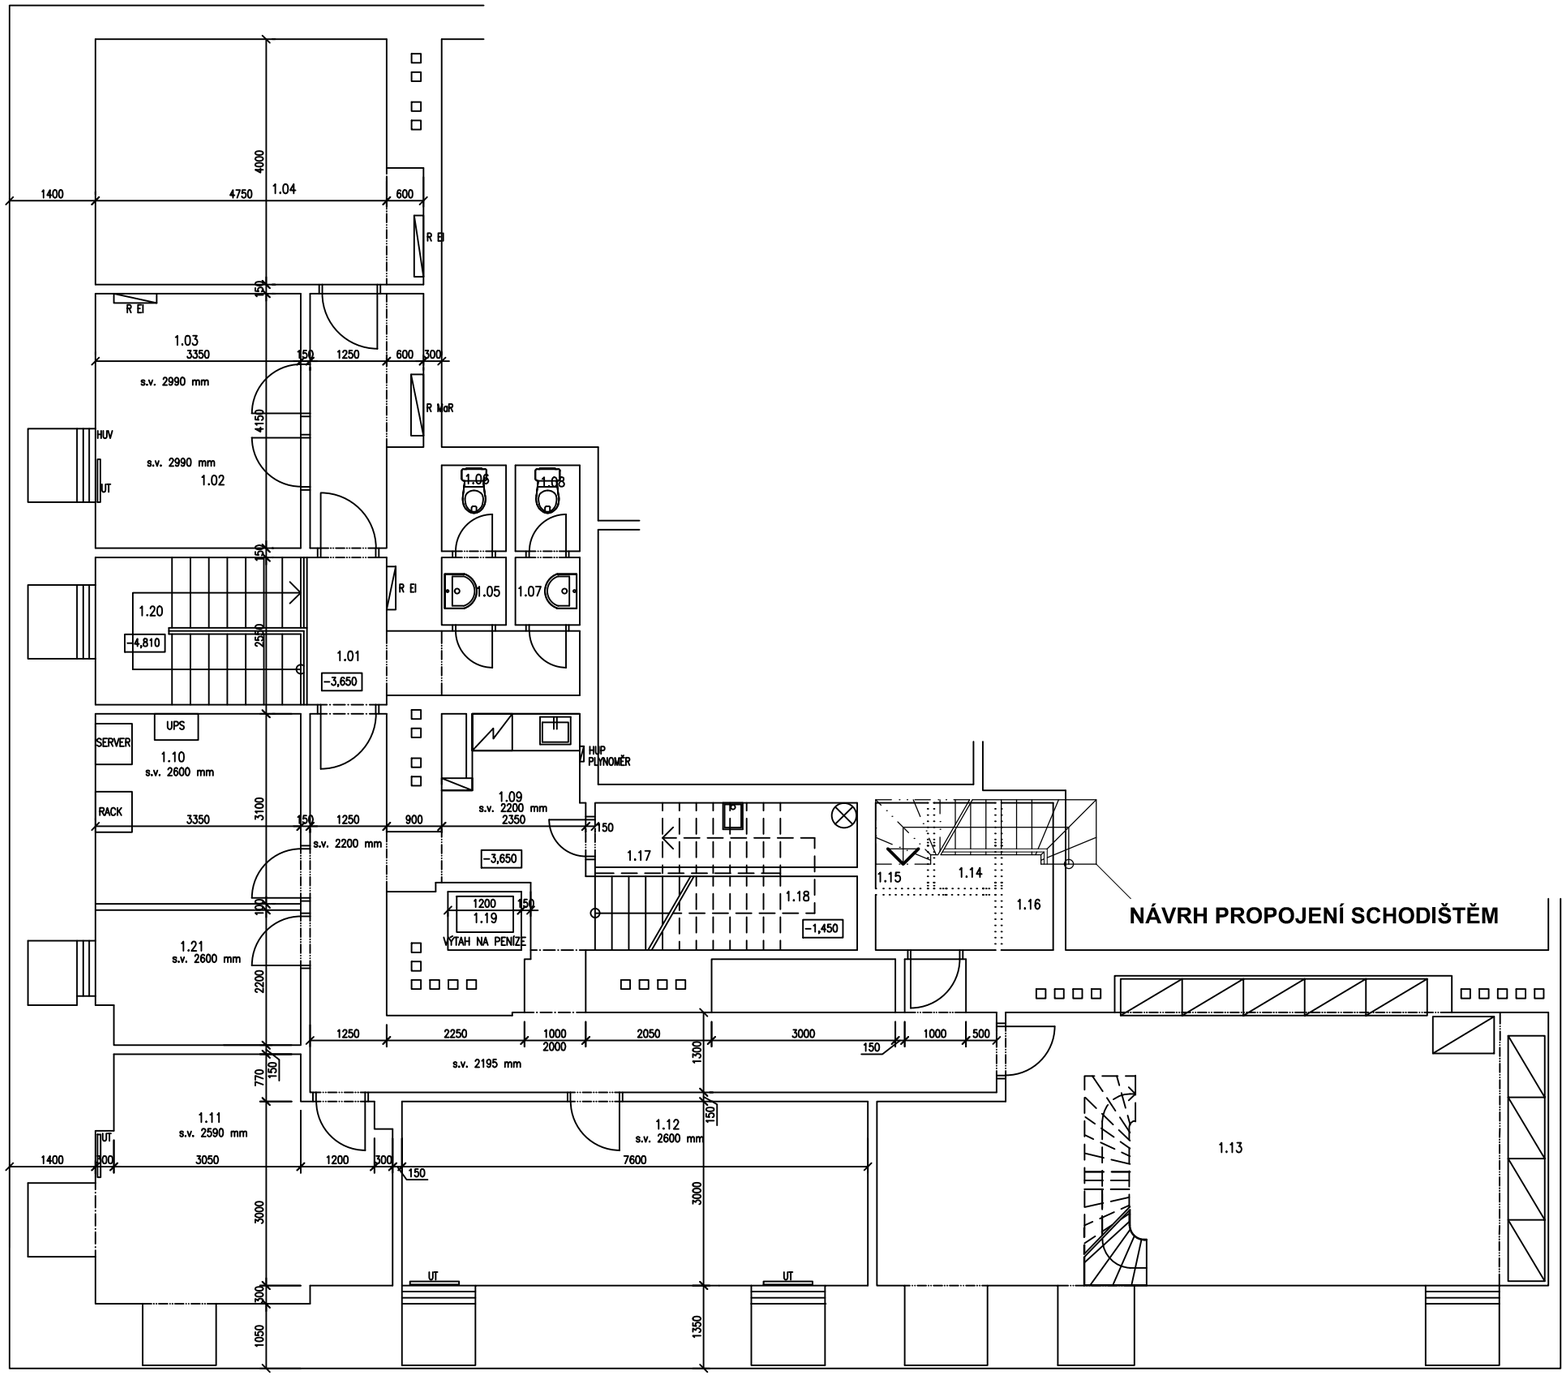

TABULKA MÍSTNOSTÍ

Č.M.	ÚČEL MÍSTNOSTI	m²	PODLAHA/SKL.	STĚNY	STROP/s.v.
1.01	CHODBA	30,46	STÁV. KOBEREC/DLAŽBA	ŠTUK. OMÍTKA	MINERÁLNÍ PODHLED
1.02	ŠATNA MUŽI	6,53	STÁVAJÍCÍ KOBEREC	ŠTUK. OMÍTKA	ŠTUK. OMÍTKA
1.03	SKLAD	7,20	STÁVAJÍCÍ PVC	ŠTUK. OMÍTKA	ŠTUK. OMÍTKA
1.04	KOTELNA	20,14	STÁVAJÍCÍ DLAŽBA	ŠTUK. OMÍTKA	ŠTUK. OMÍTKA
1.05	PŘEDSÍN WC	1,15	STÁVAJÍCÍ DLAŽBA	ŠTUK. OMÍTKA/OBKLAD v.2,0m	ŠTUK. OMÍTKA
1.06	WC	1,47	STÁVAJÍCÍ DLAŽBA	ŠTUK. OMÍTKA/OBKLAD v.2,0m	MINERÁLNÍ PODHLED
1.07	PŘEDSÍN WC	1,15	STÁVAJÍCÍ DLAŽBA	ŠTUK. OMÍTKA/OBKLAD v.2,0m	MINERÁLNÍ PODHLED
1.08	WC	1,47	STÁVAJÍCÍ DLAŽBA	ŠTUK. OMÍTKA/OBKLAD v.2,0m	MINERÁLNÍ PODHLED
1.09	KUCHYŇKA	6,75	STÁVAJÍCÍ DLAŽBA	ŠTUK. OMÍTKA/OBKLAD v.1,6m	MINERÁLNÍ PODHLED
1.10	TECHNICKÁ MÍSTNOST	17,89	NOVÉ ANTISTATICKÉ PVC	ŠTUK. OMÍTKA	MINERÁLNÍ PODHLED
1.11	SKLAD	20,19	STÁVAJÍCÍ KOBEREC	ŠTUK. OMÍTKA	MINERÁLNÍ PODHLED
1.12	DENNÍ MÍSTNOST	22,80	STÁVAJÍCÍ KOBEREC	ŠTUK. OMÍTKA	MINERÁLNÍ PODHLED
1.13	SPISOVNA	48,98	STÁVAJÍCÍ KOBEREC	ŠTUK. OMÍTKA	MINERÁLNÍ PODHLED
1.14	PŘEDSÍN WC	1,40	STÁVAJÍCÍ DLAŽBA	ŠTUK. OMÍTKA/OBKLAD v.2,0m	MINERÁLNÍ PODHLED
1.15	WC	1,19	STÁVAJÍCÍ DLAŽBA	ŠTUK. OMÍTKA/OBKLAD v.2,0m	MINERÁLNÍ PODHLED
1.16	WC/SPRCHA	2,04	STÁVAJÍCÍ DLAŽBA	ŠTUK. OMÍTKA/OBKLAD v.2,0m	MINERÁLNÍ PODHLED
1.17	ÚKLIDOVÁ MÍSTNOST	4,49	STÁVAJÍCÍ DLAŽBA	ŠTUK. OMÍTKA/OBKLAD v.1,6m	MINERÁLNÍ PODHLED
1.18	SCHODIŠTĚ	5,31	–	ŠTUK. OMÍTKA	MINERÁLNÍ PODHLED
1.19	VÝTAH	1,14	–	–	–
1.20	SCHODIŠTĚ	5,31	–	ŠTUK. OMÍTKA	MINERÁLNÍ PODHLED
1.21	ŠATNA ŽENY	7,20	NOVÉ PVC	ŠTUK. OMÍTKA	MINERÁLNÍ PODHLED
	CELKEM	214,26			

GENERÁLNÍ PROJEKTANT

ZODPOVĚDNÝ PROJEKTANT

VYPRACOVAL

STAVBA

ČINŽOVNÍ DŮM
Dejvická 766/50, Praha 6 - Bubeneč

INVESTOR

LÍŠNO a.s.
Konopiště 24
256 01 Benešov u Prahy

STUPEŇ

dokumentace skutečného provedení stavby

ČÁST DOKUMENTACE

architektonicko-stavební řešení

DATUM

11/2015

VÝKRES

PŮDORYS - MEZANIN

MĚŘÍTKO

1 : 100

ČÍSLO PŘÍLOHY

2

PARÉ